

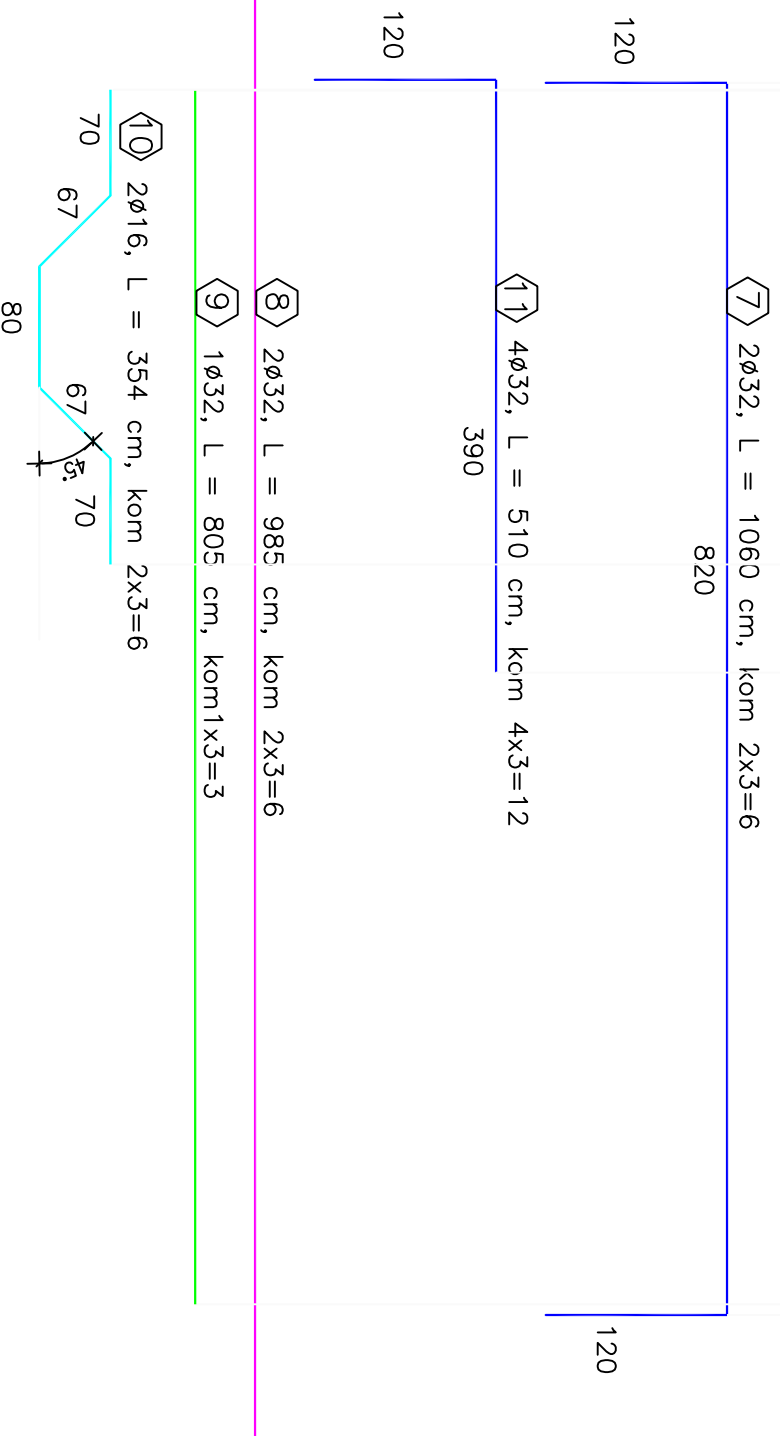



PRESJEK 4-4 (GREDA B-B = GREDA D-D = GREDA E-E)
MJ 1:50

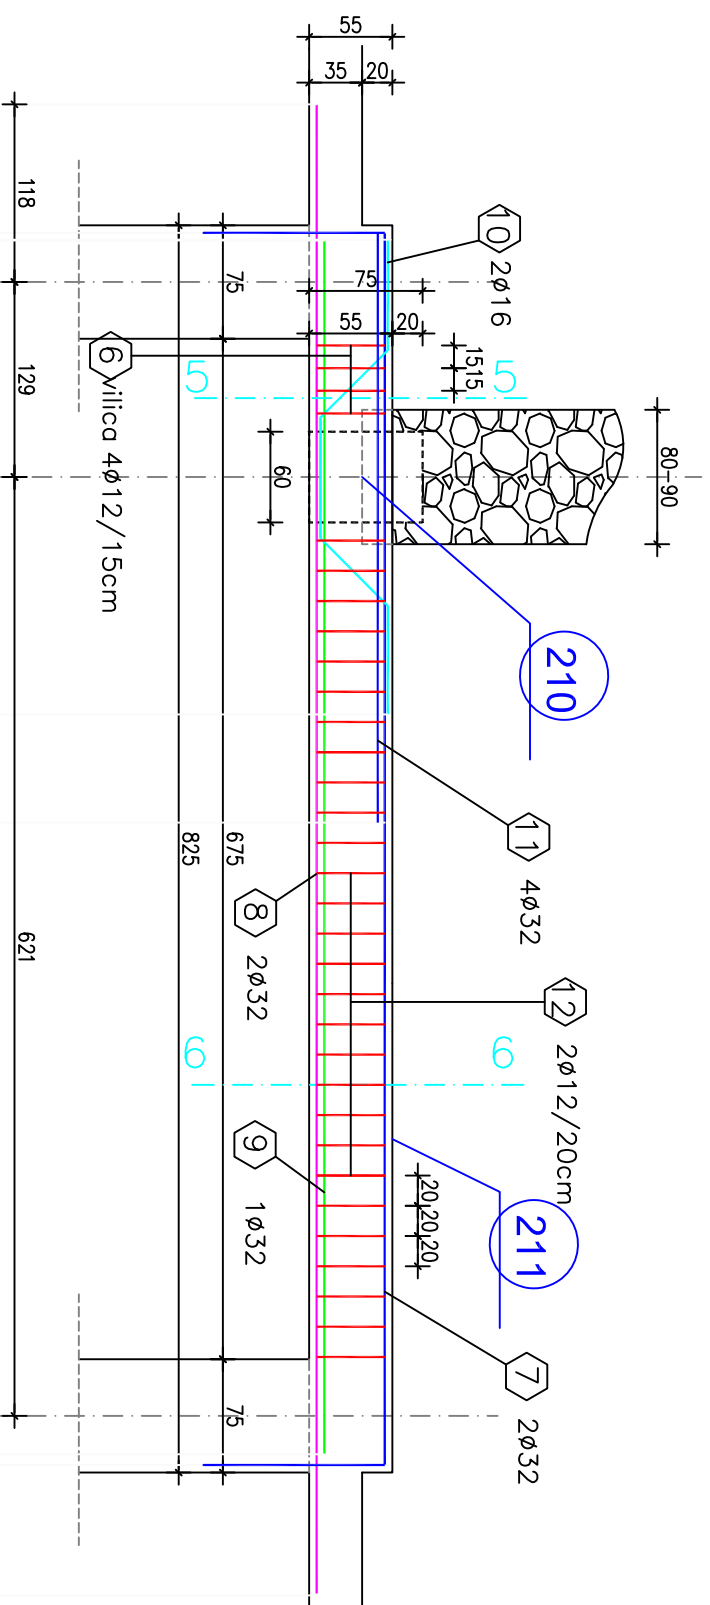


PRESJEK 5-5
MJ 1:25

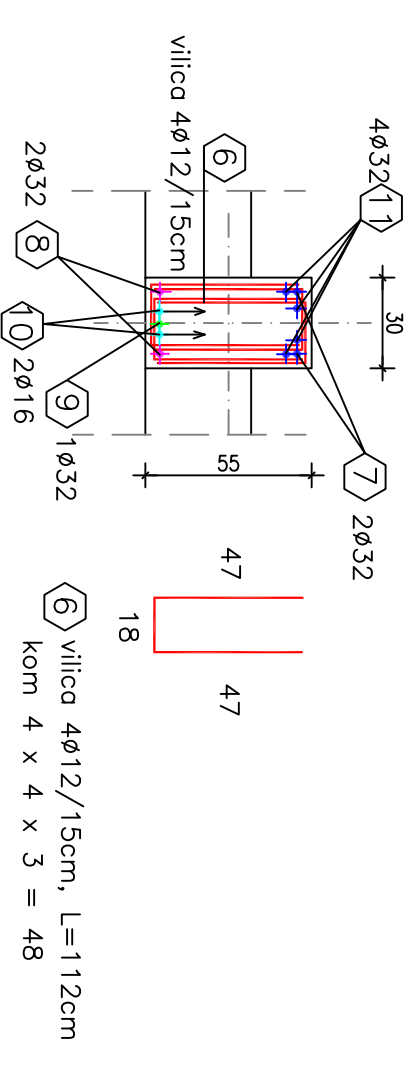

PRESJEK 6-6
MJ 1:25

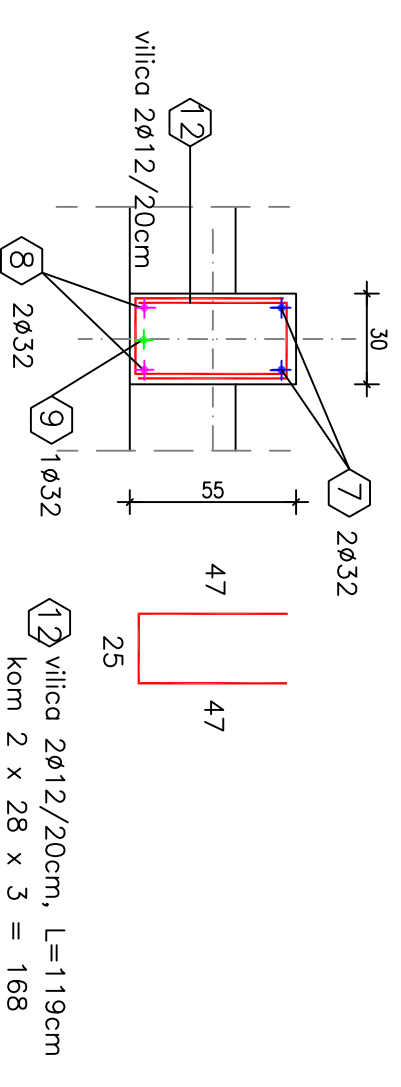

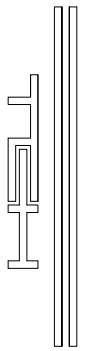 TEHNIČKI PROJEKT KONZALTING d.o.o. RIJEKA za projektiranje, konzalting i inženjering Fiorolio La Guardia 13VI, 51000 Rijeka		OIB 76996920034			
Projektant:	IVAN TOMLIJANOVIĆ, dipl.ing.grad.	Investitor:	GRAD RIJEKA, ODJEL GRADSKJE UPRAVE ZA KULTURU KORZO 16, RIJEKA	Broj projekta:	012-17
Projektant suradnik:	dr.sc. Dragan Ribarić dipl. ing. grad. Ovlaštenik inženjerske djelatnosti Hrvatski inženjerski savez Hrvatski savez inženjera građevinarstva	Naziv građevine:	POVRAT POVJESNOG ZIDA NA KONSTRUKCIJU KROVA GARAŽE "STARI GRAD"	Datum:	06 / 2017
dr.sc. DRAGAN RIBARIĆ, dipl.ing.grad.		Lokacija građevine:	KLOBUČARIČEV TRG K.Č. 4569/1 I 4569/4 K.O. STARI GRAD	Mjerilo:	1:25/50
Suradnik:		Razina razrade projekta:	IZVEDBENI PROJEKT	Strukovna nadležna projekta:	GRAĐEVINSKI PROJEKT
Sadržaj nacrt:		Površina konstrukcije za povrat	POVJESNOG ZIDA	Broj nacrta:	3
				Lista:	2

PRESJECI - IZVEDENO STANJE POZ 210 I 211